




| STAV | NÁVRH |                                                   |
|------|-------|---------------------------------------------------|
|      |       | HRANICA RIEŠENÉHO ÚZEMIA                          |
|      |       | ZÁHRADY PRI RODINNÝCH DOMOCH                      |
|      |       | PLOCHY ZARIADENÍ POĽNOHOSPODÁRSKEJ VÝROBY (OVČÍN) |
|      |       | JAV NA ZRUŠENIE                                   |

| STAV | NÁVRH |                                                               |
|------|-------|---------------------------------------------------------------|
|      |       | HRANICA RIEŠENÉHO ÚZEMIA                                      |
|      |       | HRANICA KATASTRÁLNEHO ÚZEMIA                                  |
|      |       | HRANICA INTRAVILÁNU                                           |
|      |       | HRANICA OCHRANNÉHO PÁSMA                                      |
|      |       | PLOCHY RODINNÝCH DOMOV                                        |
|      |       | PLOCHY RODINNÝCH DOMOV - VÝHLAD                               |
|      |       | PLOCHY BYTOVÝCH DOMOV                                         |
|      |       | PLOCHY OBČIANSKEJ VYBAVENOSTI                                 |
|      |       | PLOCHY OBČIANSKEJ VYBAVENOSTI - VÝHLAD                        |
|      |       | PLOCHY IHRISK A ŠPORTOVÝCH ZARIADENÍ                          |
|      |       | PLOCHY REKREAČNÝCH ZARIADENÍ                                  |
|      |       | PLOCHY VÝROBY A TECHNICKEJ VYBAVENOSTI                        |
|      |       | PLOCHY VÝROBY - VÝHLAD                                        |
|      |       | PLOCHY ZELENE                                                 |
|      |       | CINTORÍN                                                      |
|      |       | VODNÉ PLOCHY                                                  |
|      |       | HRANICA CHRÁNENEJ KRAJINNEJ OBLASTI KYSUCE                    |
|      |       | CHRÁNENÉ STROMY                                               |
|      |       | BIOCENTRUM REGIONÁLNEHO VÝZNAMU                               |
|      |       | BIOKORIDOR REGIONÁLNEHO VÝZNAMU                               |
|      |       | BIOKORIDOR LOKÁLNEHO VÝZNAMU                                  |
|      |       | GENOFONDOVÁ LOKALITA REGIONÁLNEHO VÝZNAMU                     |
|      |       | PLOCHY ŽELEZNIČNEJ DOPRAVY                                    |
|      |       | ZBERNÉ KOMUNIKÁCIE A HLAVNÉ MIESTNE KOMUNIKÁCIE               |
|      |       | SKLADNENÁ ZÓNA                                                |
|      |       | OP I. STUPŇA VODÁRENSKÉHO ZDROJA                              |
|      |       | <del>OP II. STUPŇA VODÁRENSKÉHO ZDROJA - VNÚTORNÁ ČASŤ</del>  |
|      |       | <del>OP II. STUPŇA VODÁRENSKÉHO ZDROJA - VONKAJŠIA ČASŤ</del> |
|      |       | PRÍVOD SKV NOVÁ BYSTRICA - ČADCA - ŽILINA                     |
|      |       | PRÍVODNÉ POTRUBIE VODOVODU                                    |
|      |       | ZÁSOBNÉ POTRUBIE VODOVODU                                     |
|      |       | HLAVNÉ ROZVODNÉ POTRUBIE VODOVODU                             |
|      |       | VODOJEM                                                       |
|      |       | ČERPACIA STANICA PITNEJ VODY                                  |
|      |       | DAŽĎOVÁ KANALIZÁCIA                                           |
|      |       | SPLAŠKOVÁ KANALIZÁCIA                                         |
|      |       | SUCHÁ NÁDRŽ - POLDER                                          |
|      |       | REKREAČNÝ PRIESTOR VYŠŠIEHO VÝZNAMU                           |
|      |       | INTENZÍVNE URBANIZOVANÉ ÚZEMIE                                |
|      |       | URBANIZOVANÉ ÚZEMIE                                           |
|      |       | ELEKTRICKÉ VEDENIE 110 kV                                     |
|      |       | TRANSFORMOVŇA 110/22 kV                                       |
|      |       | VTL PLYNOVOD DN 150, PN 40 MPa                                |
|      |       | REGULAČNÁ STANICA PLYNU                                       |
|      |       | CENTRÁLNY ZDROJ TEPLA                                         |
|      |       | PLOCHY VHODNÉ PRE ORNÉ PÔDY VEĽKOBLOKOVÉ                      |
|      |       | PLOCHY VHODNÉ PRE ORNÉ PÔDY ÚZKOBLOKOVÉ                       |
|      |       | PLOCHY VHODNÉ PRE TTP S ROZPTÝLENOU VEGETÁCIOU                |
|      |       | PLOCHY S EKOSTABILIZAČNOU KRAJINNOU VEGETÁCIOU                |
|      |       | PLOCHY VHODNÉ PRE HOSPODÁRSKY LES                             |

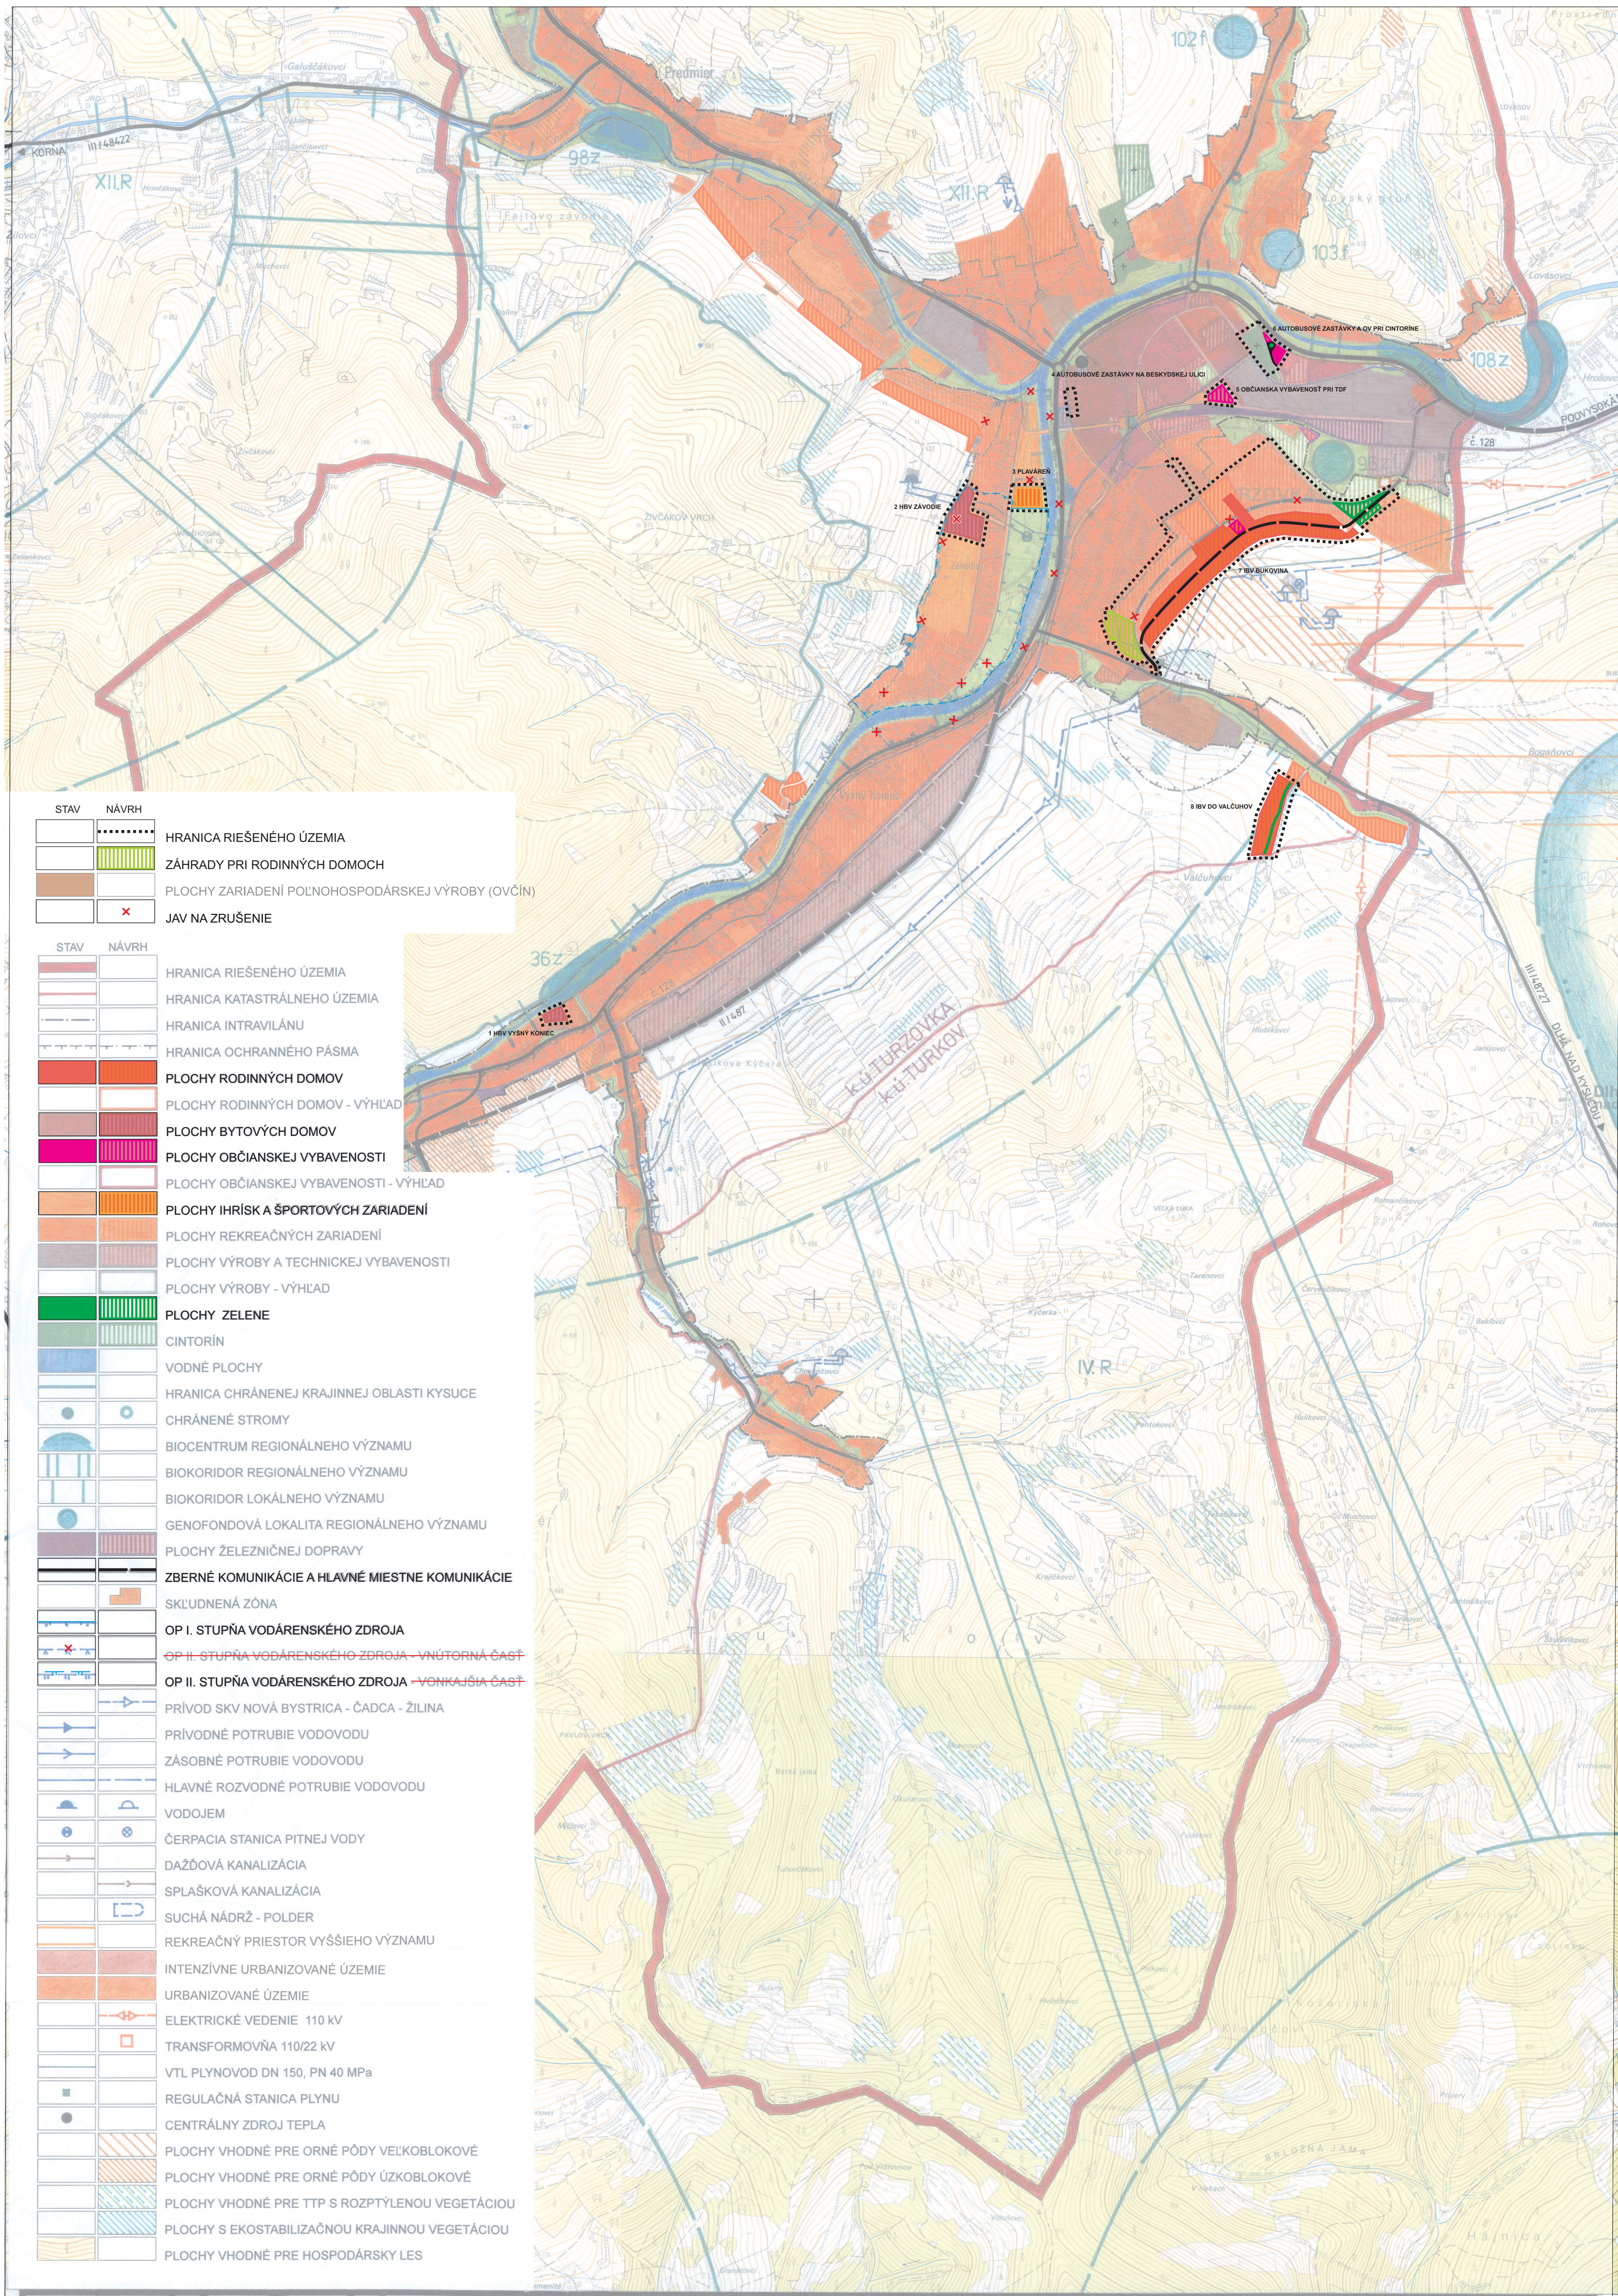

# ÚZEMNÝ PLÁN MESTA TURZOVKA

|   |                                                                       |                                           |
|---|-----------------------------------------------------------------------|-------------------------------------------|
| Mierka: 1:10 000   | Názov dokumentácie: ÚZEMNÝ PLÁN MESTA TURZOVKA - ZMENA A DOPLNOK Č. 2 | Č. výkresu: 8n                            |
| Rok sprac.: 2012   | Názov výkresu: VÝKRES OCHRANY PRIRODY A TVORBY KRAJINY                |                                           |
| Ing. arch. Marián Pivarčí - autorizovaný architekt<br>Architektonické ateliéry AÚT, Žitná 13, 01001 Žilina; tel. 041/768 23 65 |                                                                       |                                           |
| Hlavný riešiteľ: Ing. arch. M. PIVARČI                                                                                         | Zodpovedný projektant: Ing. arch. M. PIVARČI                          | Zodpovedný projektant: Ing. N. Paulinyová |
|   |                                                                       | Zodpovedný projektant: RNDr. P. Auzt      |